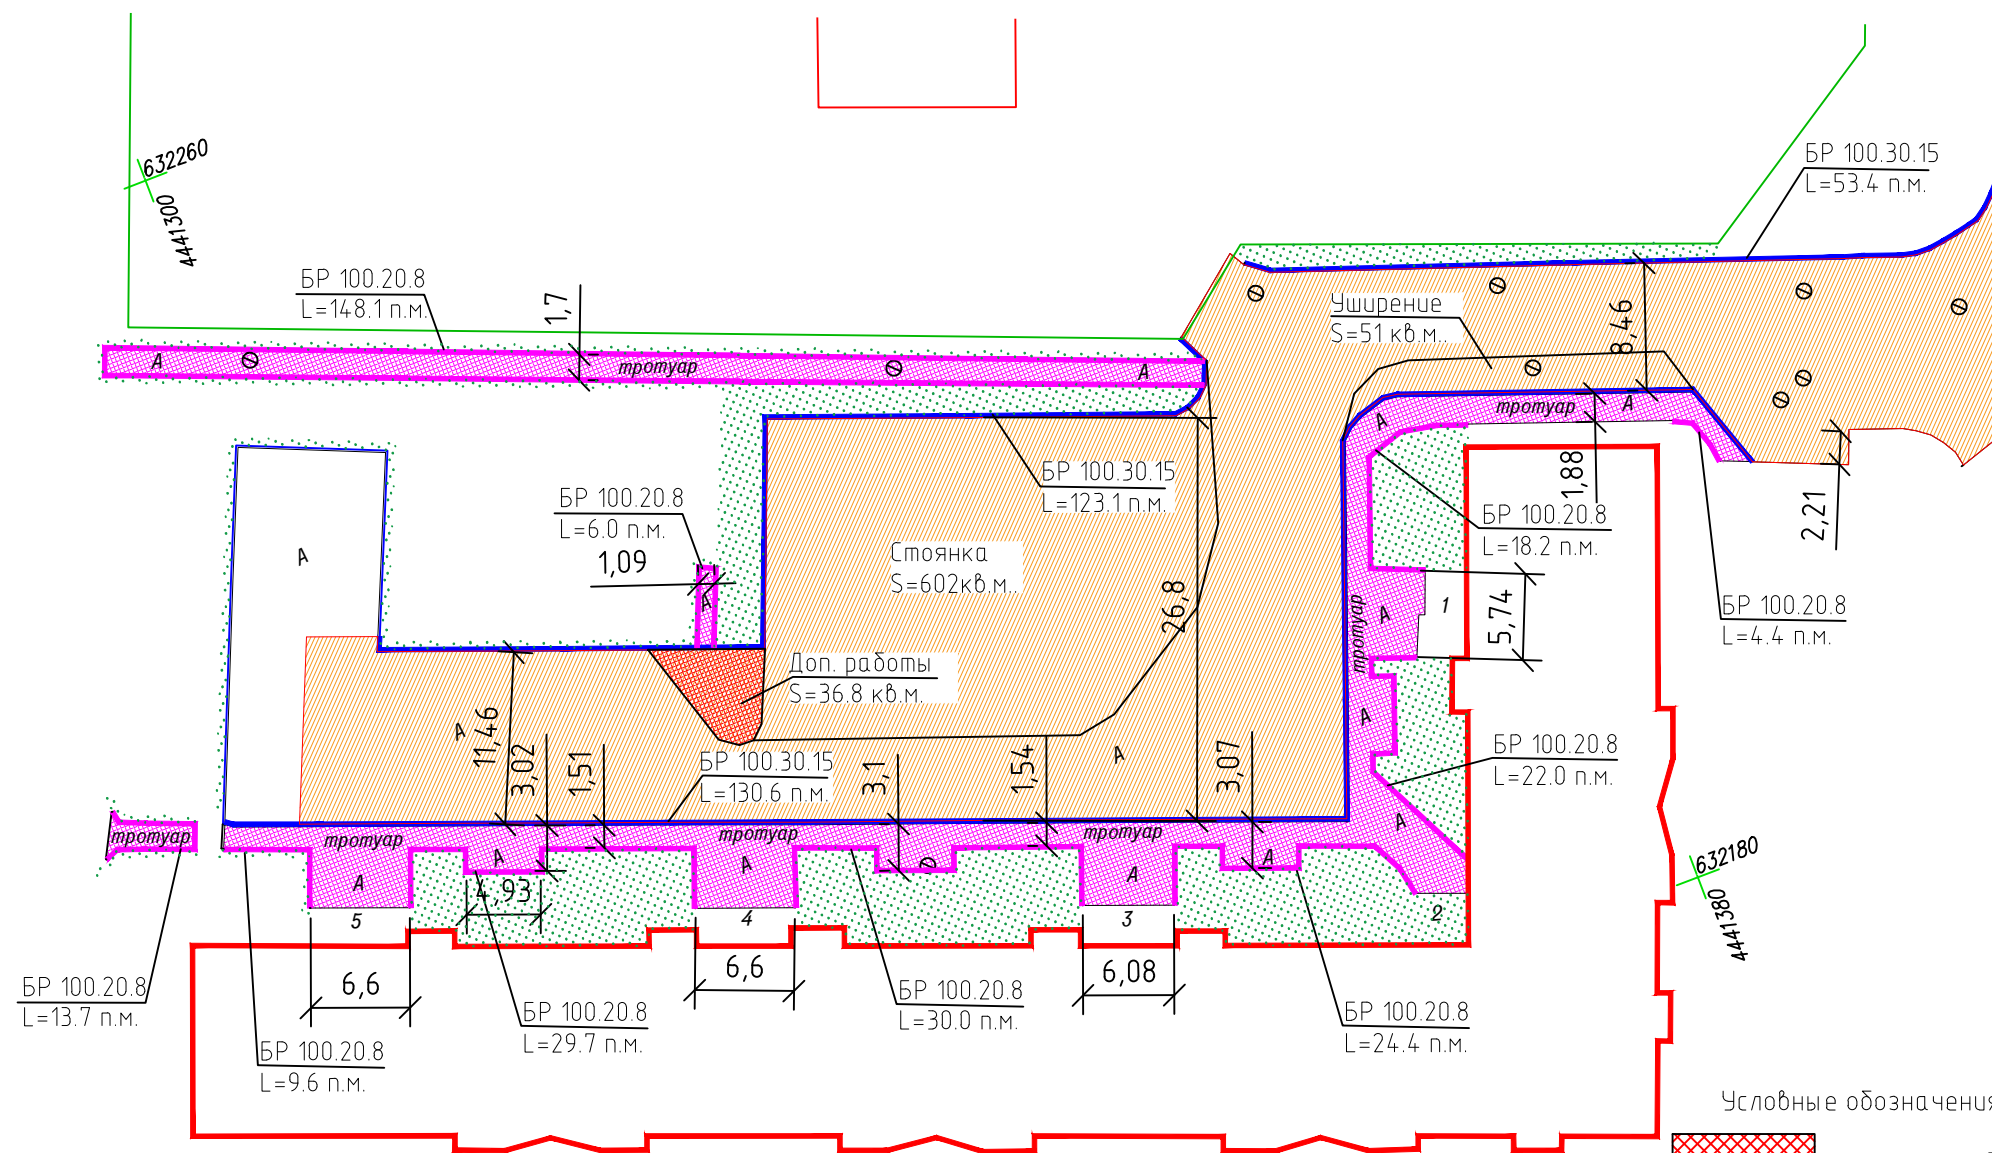

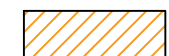

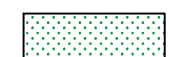





Исполнительная схема выполнения работ по благоустройству дворовой территории многоквартирного дома по ул. Петрозаводская 56



Условные обозначения:

-  - устройство покрытия из а/б (доп. работы)
-  - устройство покрытия из а/б на проезжей части
-  - устройство покрытия из а/б на тротуарах
-  - газон
-  - устройство бортового камня БР 100.20.8
-  - устройство бортового камня БР 100.30.15
-  - люки

Примечание:

1. Система координат: МСК-11 (зона 4) г.
2. Система высот: условная.
3. Все размеры даны в м.
4. Устройство покрытия из а/б смеси на проезжей части А16Нт = 1909 кв.м.
5. Устройство покрытия тротуаров из а/б смеси А5В/Л = 490.3 кв.м.
6. Устройство покрытия из а/б смеси на проезжей части А16Нт (доп. работы) = 36.8 кв.м.
7. Устройство бортового камня БР 100.30.15 = 259.6 п.м.
8. Устройство бортового камня БР 100.20.8 = 311,9 п.м.
9. Регулирование высотного положения крышек колодцев с подъемом на высоту: свыше 5 до 10 см = 10 шт.
10. Устройство газонов = 697.2 кв.м.

ИСПОЛНИТЕЛЬНАЯ СХЕМА					
Выполнение работ по благоустройству дворовой территории многоквартирного дома по ул. Петрозаводская 56					
Изм.	Колуч	Лист	Ндож.	Подп.	Дата
Геодезист	Кротова А.С.				
Устройство покрытия из горячих асфальтобетонных смесей				Стадия	Лист
				ИД	1
Исполнительная съемка М1:500				Листов	
				000 "Стройкомплект"	

Согласовано

Взам. инв.№

Подп. и дата

Инв. № подл.