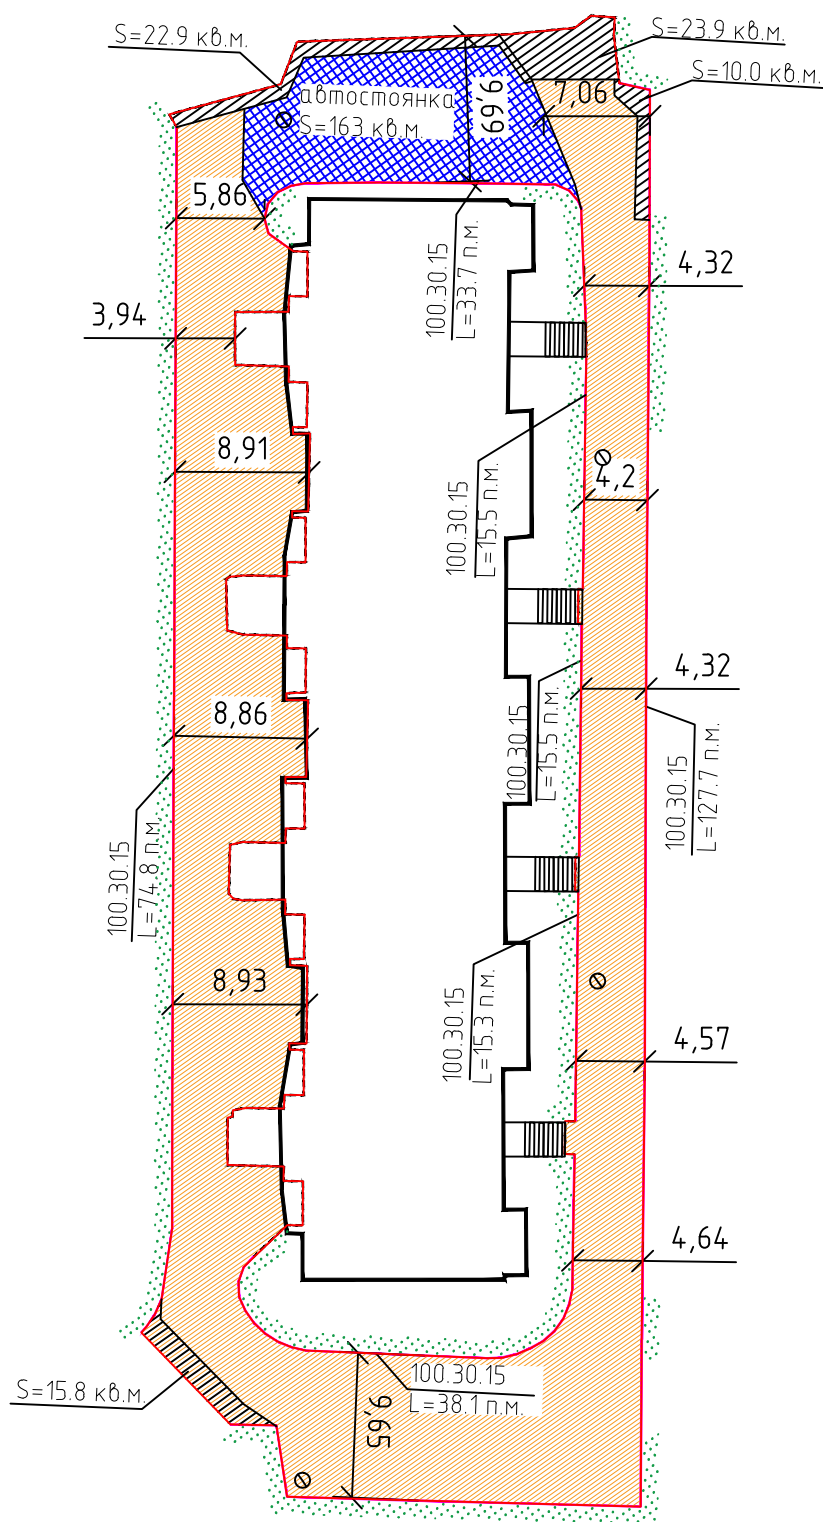
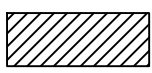

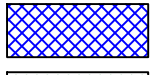





Исполнительная схема выполнения работ по благоустройству дворовой территории многоквартирного дома по Октябрьскому проспекту д.124/1



629980  
4441270

Условные обозначения:

-  - устройство покрытия из а/б (доп. работы)
-  - устройство покрытия из а/б на проезжей части
-  - устройство покрытия из а/б на автостоянке
-  - газон
-  - устройство бортового камня БР 100.30.15
-  - люки

Примечание:

1. Система координат: МСК-11 (зона 4) г.
2. Система высот: условная.
3. Все размеры даны в м.
4. Устройство покрытия из а/б смеси на проезжей части А16Нм = 1214 кв.м.
6. Устройство покрытия из а/б смеси на автостоянке А16Нм = 163 кв.м.
7. Устройство покрытия из а/б смеси на проезжей части А16Нм (доп. работы) = 72.6 кв.м.
8. Устройство бортового камня БР 100.30.15 = 326.3 п.м.
9. Регулирование высотного положения крышек колодцев с подъемом на высоту: свыше 5 до 10 см = 4 шт.
10. Устройство газонов = 247.8 кв.м.

Согласовано	
Взам. инв.№	
Подп. и дата	
Инв. № подл.	

ИСПОЛНИТЕЛЬНАЯ СХЕМА					
Выполнение работ по благоустройству дворовой территории многоквартирного дома по Октябрьскому проспекту д.124/1					
Изм.	Колуч	Лист	Ндок.	Подп.	Дата
	Геодезист	Кротова А.С.			
Устройство покрытия из горячих асфальтобетонных смесей				Стадия	Лист
				ИД	1
Исполнительная съемка М1:500				ООО "Стройкомплект"	